
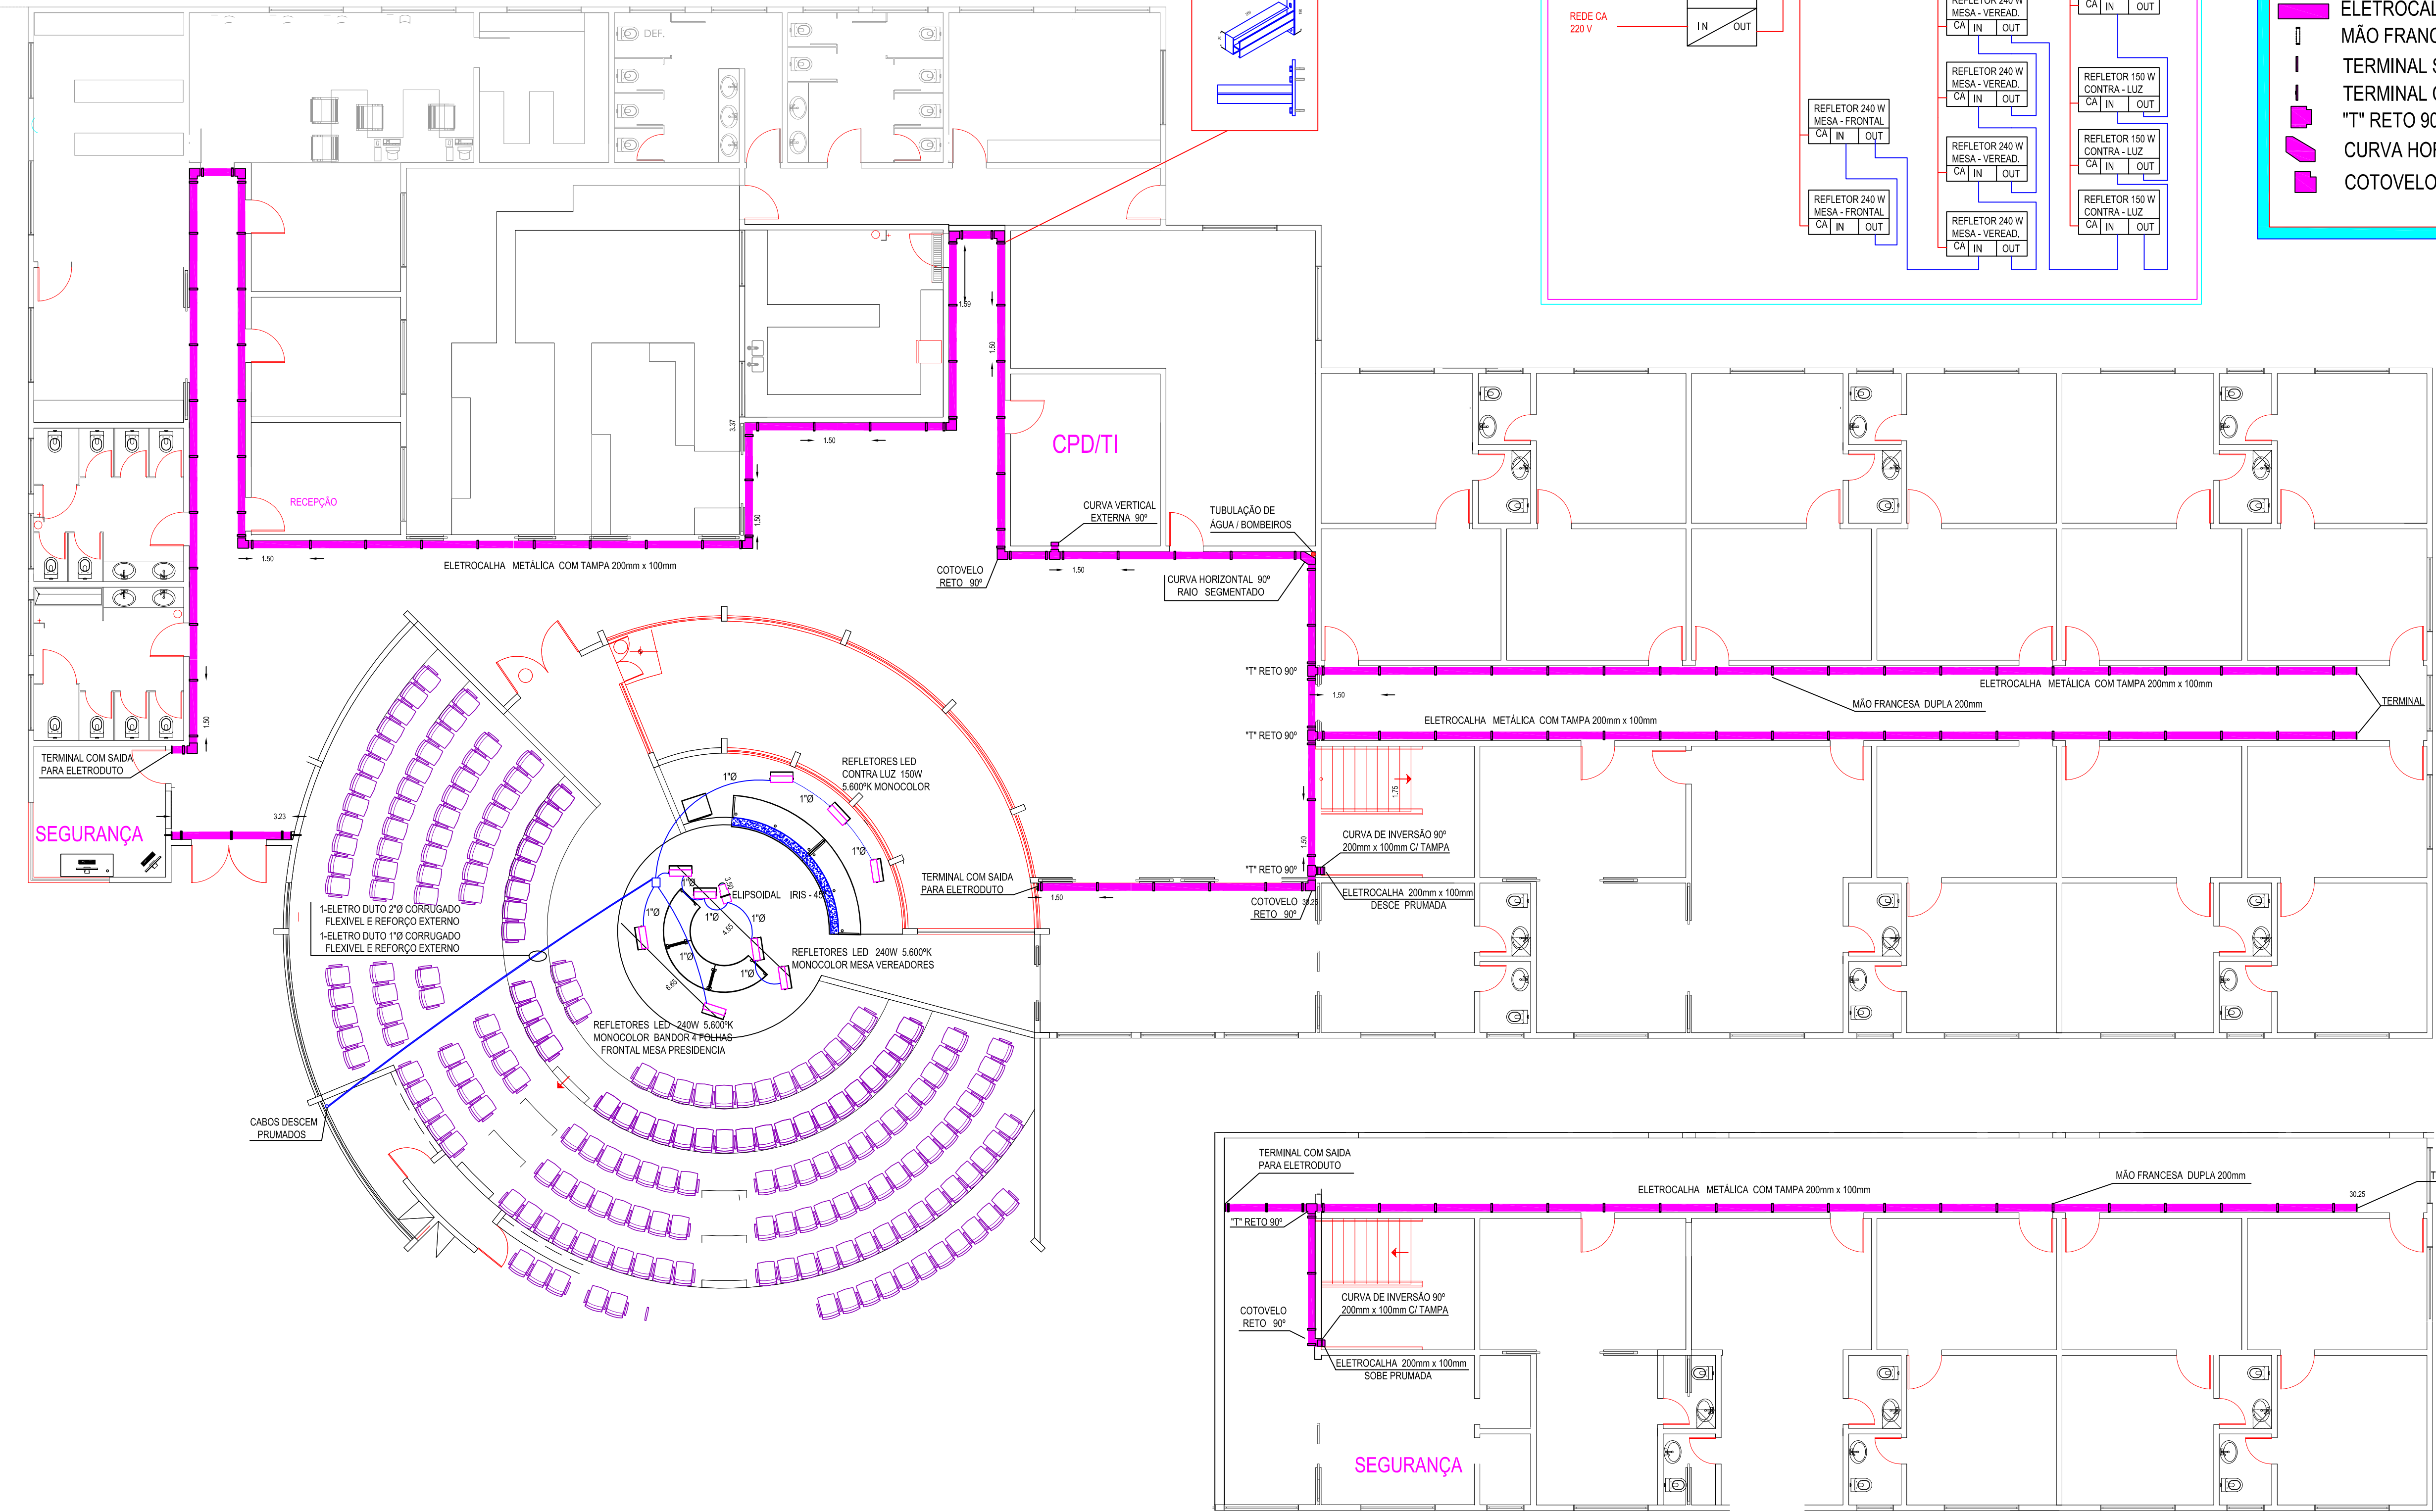
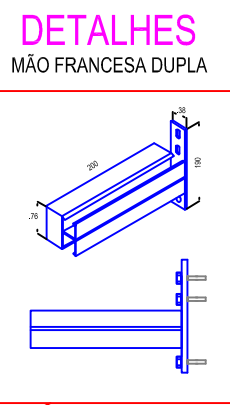


AS BUILT DO SISTEMA DE LUZ CENICA

- PAINEL DE LED 240W/150W
- ELIPSOIDAL IRIS - 45°
- ELETROCALHA METÁLICA 200X100mm
- MÃO FRANCESA DUPLA 200mm a/c 1,50mts.
- TERMINAL SIMPLES
- TERMINAL C/ SAÍDA P/ ELETRODUTO
- "T" RETO 90°
- CURVA HORIZONTAL 90° RAIOS SEGMENTADOS
- COTOVELO RETO 90°

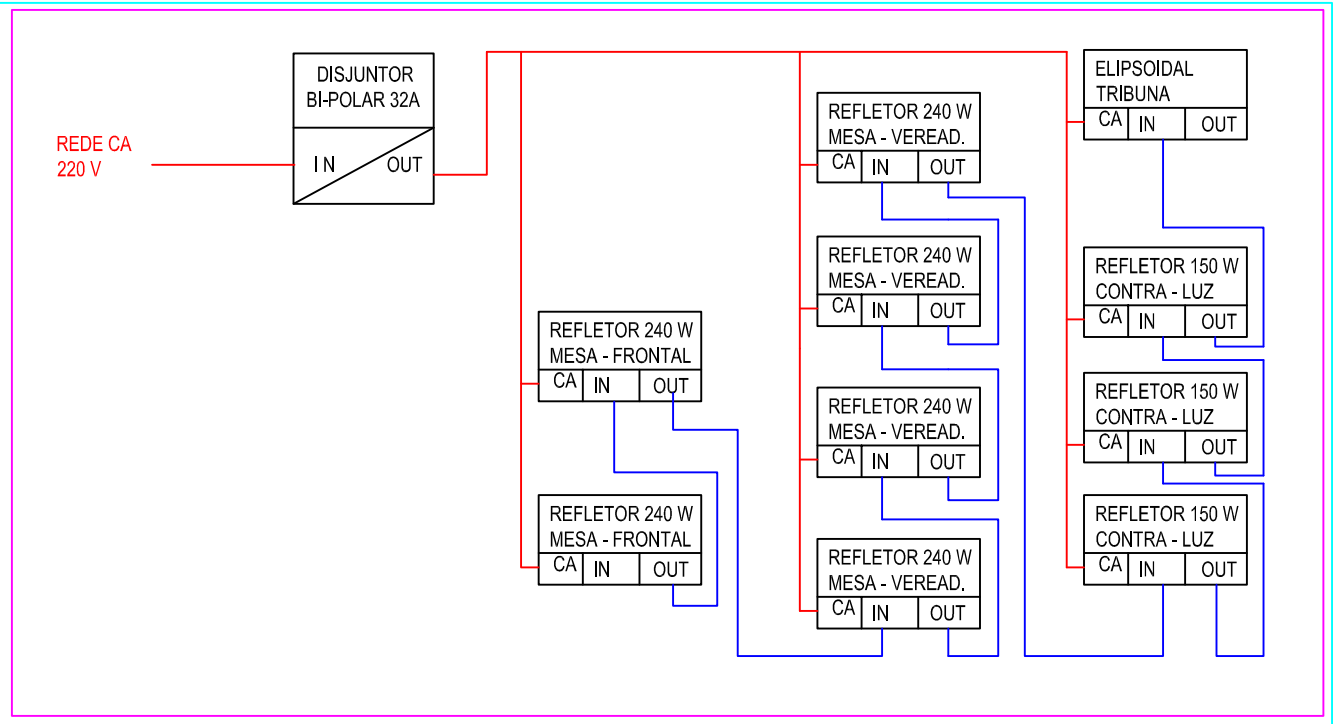

BANVAR ELETRONICA LTDA - ME
Rua Vergueiro, nº1211 - Vila Mariana - São Paulo - SP CEP-04101-300
CNPJ- 46.103.594/0001-67 / IE- 110.511.852.118
Tel- (11) 5572-7399 / (11) 5574-9116

Cliente: CÂMARA MUNICIPAL DA ESTÂNCIA TURÍSTICA DE SÃO ROQUE-SP
Rua São Paulo, nº355 - Centro - São Roque-SP - CEP-18135-010
CNPJ- 50.804.079/0001-81

PROJETO: Infra estrutura para distribuição de Redes de Dados, CFT, e Iluminação do Auditório
Responsável Técnico: Engº Manoel Messias Menezes de Lima
CREA 50902/1316

Escala: 1:100 Data: 08/11/2019

Anotações: